

**FORMULIR LATAR BELAKANG
PERMINTAAN BARANG
INVENTARIS**

Diisi oleh Pemohon

DEPARTEMEN: PRODUKSI

No. : 108 /LBPBI/XII/2025

Nama Barang Inventaris: Kunci pintu digital (*finger print*)
Berlaku untuk satu jenis barang

Rencana Waktu Penggunaan:

Lead time Purchasing :

Estimasi Harga: Rp. 2.200.000 /set

Jumlah Unit: 3 pcs

Masa Waktu Pakai $\pm$ 5 Tahun

Masa Frekuensi Pakai Setiap Hari

☒ Peralatan Baru	☐ Penambahan	☐ Penggantian	☐ Berita Acara Kerusakan
☐ Peralatan Kantor/Furniture	☒ Peralatan IT	☐ Peralatan Kebersihan	☐ Peralatan Validasi
☐ Peralatan Produksi	☐ Peralatan Komputer	☐ Peralatan K3	☐ Peralatan Kualifikasi
☐ Peralatan Engineering	☐ Peralatan Desain	☐ Peralatan Dapur	☐ Peralatan Laboratorium
☐ Peralatan Logistik	☐ Peralatan Transportasi	☐ Peralatan Keamanan	☐

SYARAT WAJIB PERALATAN BARU DAN PENAMBAHAN:

1. Lampirkan Foto/Brosur/Leaflet /Drawing Peralatan Baru
2. Lampirkan Estimasi Harga atau Penawaran Harga
3. Permintaan Peralatan Jenis Baru dibuat hanya sekali untuk awal mendaftarkan ke sistem QAD
4. Permintaan Penambahan Peralatan jenis yang sama tetap mengisi Formulir dengan melampirkan Historis Peralatan sebelumnya yang ada
5. Barang diterima oleh Pemohon wajib memberikan Nomor Inventaris sesuai penomoran standar perusahaan.

SYARAT WAJIB PENGANTIAN:

1. Lampirkan Foto Peralatan sebelumnya yang akan diganti
2. Lampirkan Berita Acara Kerusakan
3. Permintaan Penggantian Peralatan tetap mengisi Formulir dengan menyampaikan penggantian dengan Jenis yang sama dari sebelumnya atau Jenis Baru
4. Barang diterima oleh Pemohon wajib memberikan Nomor Inventaris sesuai penomoran standar perusahaan.

Digunakan Untuk

Digunakan untuk pembatas akses keluar masuk personil di ruang psikotropika bagian Proses, Kemas Primer dan Kemas Sekunder Produksi Unit 4

Latar Belakang Permintaan

Meningkatkan keamanan (*security*), *authentication*, *traceability* dan *efficiency* (tidak dilakukan proses serah terima dan dokumentasi kunci)

Apakah Peralatan mempunyai jenis barang Habis Pakai*

*tidak diisi apabila permintaan adalah penggantian karena melampirkan Berita Acara Kerusakan

Dibuat:

Diperiksa:

Menyetujui untuk diterbitkan Surat Permintaan Barang:

Tgl. 10/12/25
(Kepala Departemen)

Tgl. 23/12/25
(Kepala Divisi/Plant Manager)

Tgl.
(Direktur)

Tgl.
(Chief Finance & Accounting Officer)

Tgl.
(Direktur Utama)

Nomor Dokumen : COM-FPT/001B.00

Tanggal Berlaku : 11 SEP 2023

Disetujui oleh :

Referensi Pembelian Paket Akses Door, Hikvision DS-K1T321MFX Face Access Control Door - Paket Emlock



Paket Akses Door Hikvision DS-K1T321MFX Face Access Control Door - PAKET EMLOCK

Terjual 60+ • 5 (9 rating)

Rp2.156.601

3% Rp2.223.360

Pilih kemasan: PAKET EMLOCK



Detail Spesifikasi Info Penting

Kondisi: Baru

Min. Pemesanan: 1 Buah

Etalase: **PAKET AKSES DOOR**

NOTE : HARGA DI LUAR PEMASANGAN

UNTUK PEMASANGAN BISA MELALUI KAMI CHAT ADMIN MAKASIH

pemasangan di pintu Besi, Kayu, Alumunium atau pintu dengan 1 arah bukaan)

pemasangan di pintu kaca frame kaca , pakai dropbolt dua arah bukaan

Paket Access Door terdiri dari :



- 1 Unit Hikvision DS-K1T321MFX
- 1 Unit Magnetic Lock 600Lbs + Bracket Atau Dropbolt plus Breket Ada pilihan di variasi
- 1 Unit Exit Button Touchless
- 1 Unit Emergency Breakglass
- 1 Unit ~~Power Supply 12V 5A /~~ atau adaptor
- 3 pcs kartu rfid mifare

- Garansi resmi indonesia 2 tahun service center 3 kota besar (Jakarta, Surabaya, Medan)
- Barang Resmi, Original, Baru.
- Instant sebelum jam 16.00, ekspedisi Sicepat, JNE, Sebelum jam 17.00
- Minggu dan tanggal merah libur,
- Pengiriman menggunakan bubble wrap aman dari guncangan, hujan tanpa biaya tambahan.


Spesifikasi Singkat

- 2.4-inch LCD screen, 2 MP lens
- Multiple authentication methods, including face, fingerprint, card (M1 card), and PIN, etc.
- Max. 500 faces, 3000 cards, 3000 fingerprints and 150,000 events
- Face recognition duration < 0.2 s/User
- Supports ISAPI and ISUP 5.0 protocols
- Configuration via the PC web client and mobile web client
- Supports wiring with secure door control unit or card reader via RS-485

Dept. IT

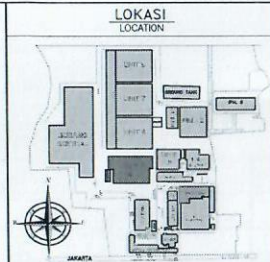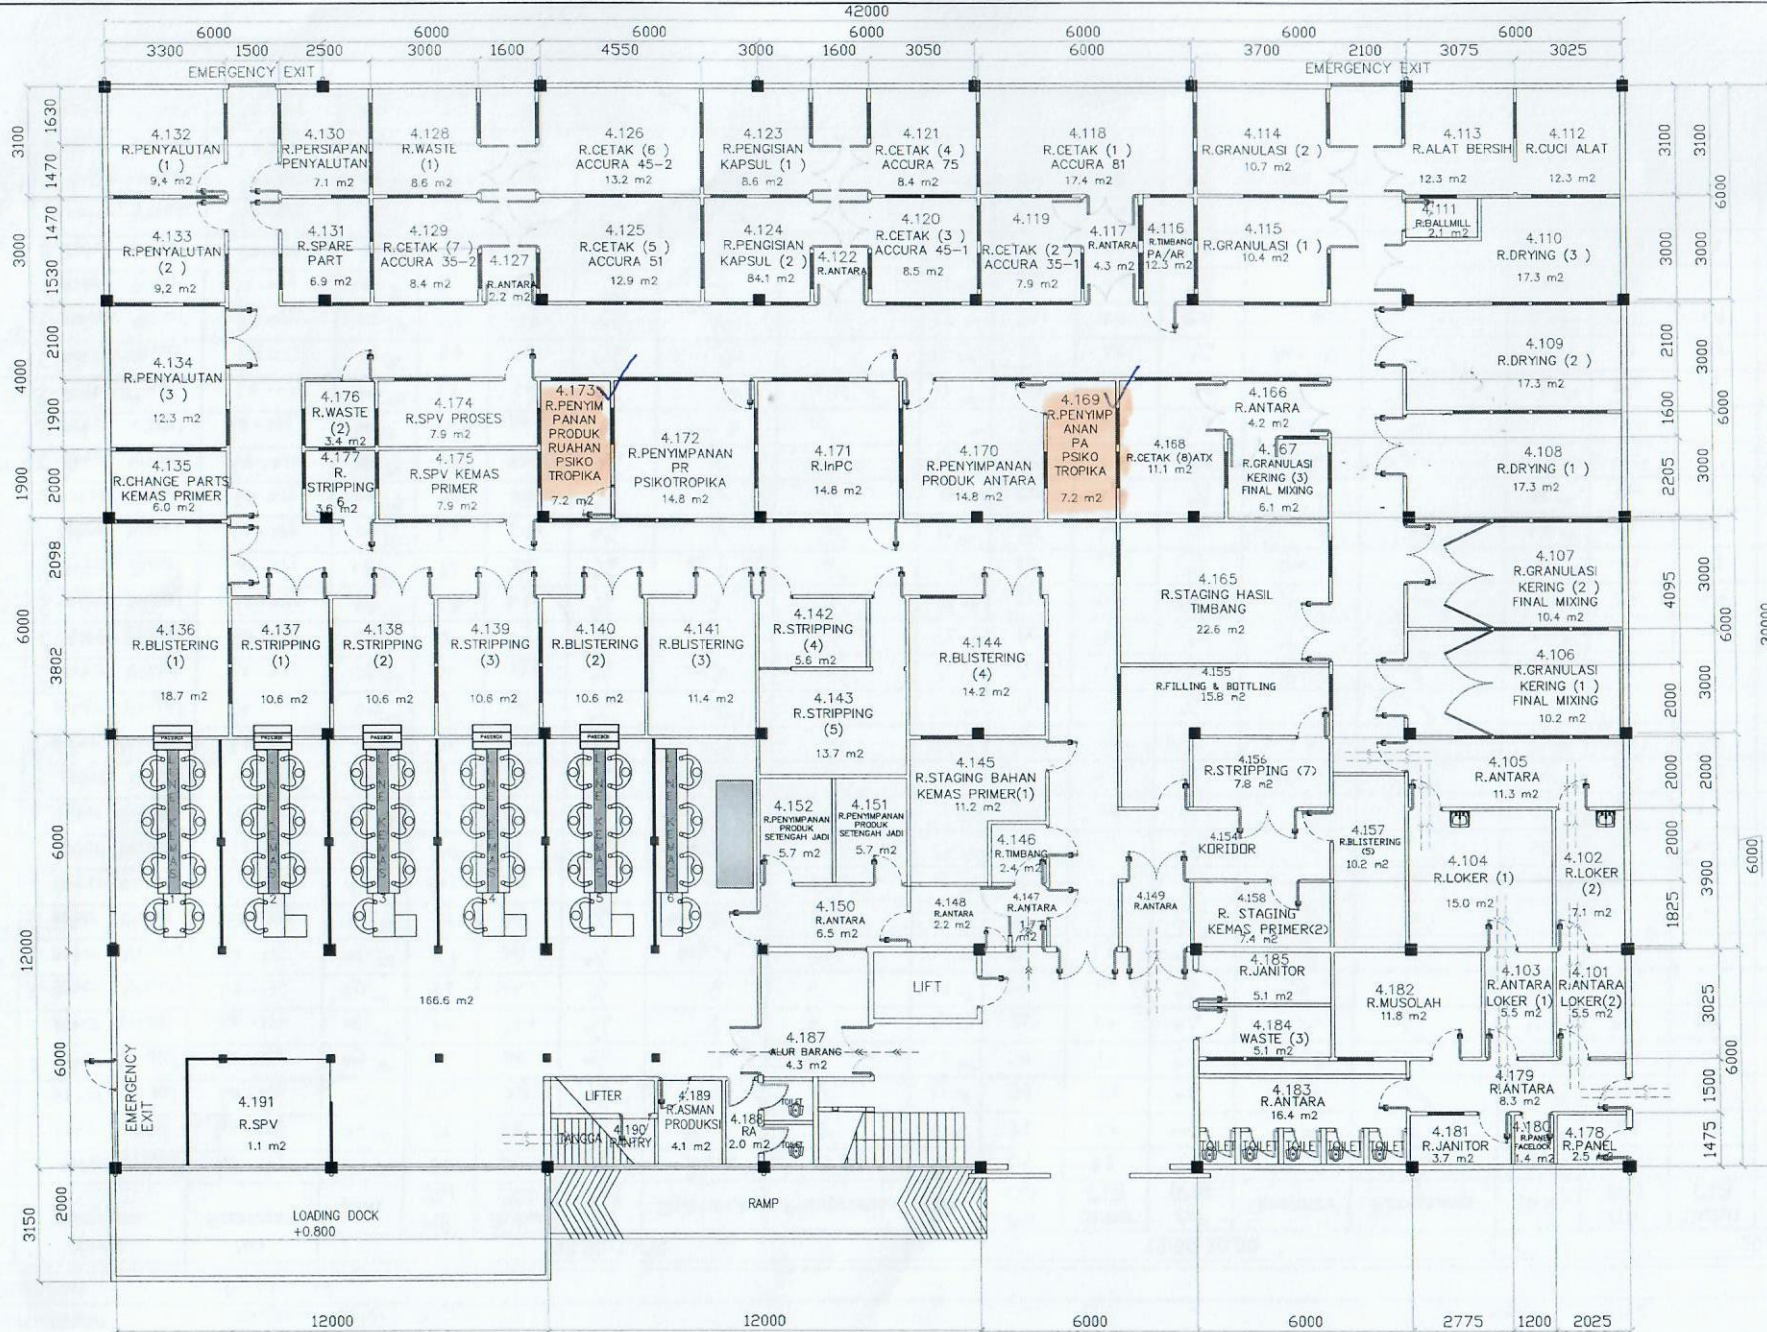

KETERANGAN LEGEND	
SYMBOL	KETERANGAN
—	ALUR PERSONAL
—	ALUR MATERIAL

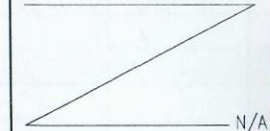

NO. REFERENSI REFERENCE NUMBER	
03	663/MFG/PR/VII/25

NO. TANGGAL REVISION	
01	21/06/24 PERUBAHAN NAMA PADA RUANGAN,
02	18/07/25 PERUBAHAN NAMA PADA RUANGAN,


Deskripsi revisi :	
—PERUBAHAN LAYOUT	

MANUFACTURER	

SUKABUMI—CIKEMBAR	
AS BUILT DRAWING	

LAYOUT UNIT 4 LANTAI 1	
PROJECT	UNIT 4 LANTAI 1
DESIGNER	
CHECKER	
APPROVER	
DATE	

NO. GAMBAR DRAWING NUMBER	
D-C-CI-U4NS.L1-002.3	
PRJ. 01-PT/001.00	

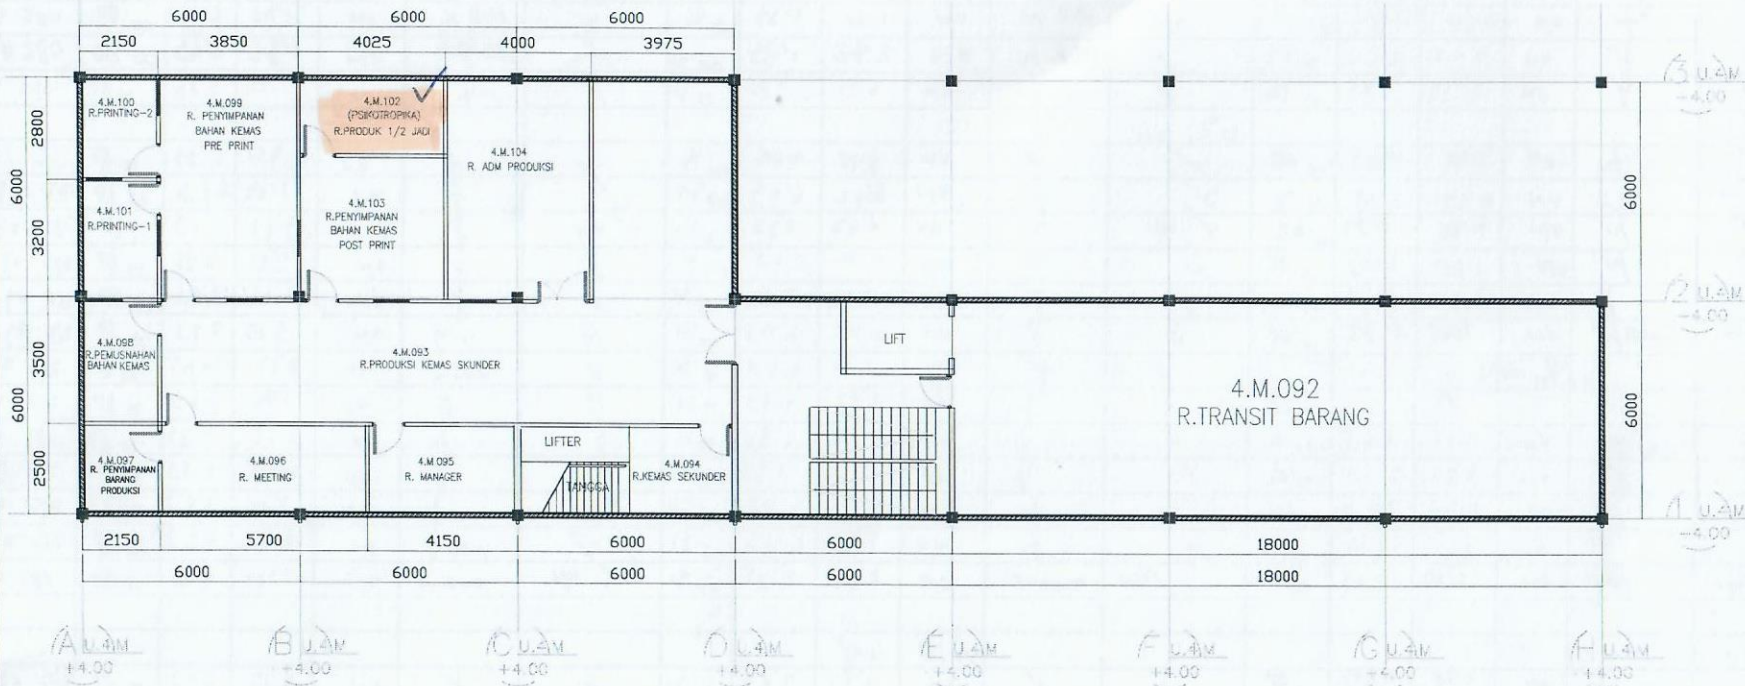

ARAH MATA ANGIN



Legend

Revisi Story

DOKUMEN TERKENDALI



PT .MERSIFARMA TM
SUKABUMI-INDONESIA

Judul Gambar	LAYOUT UNIT 4 LANTAI MEZZANINE	
No. Gambar		
Skala		
Dirancang Oleh	Paraf	Tanggal
Drafter	ZRD	
Diperiksa Oleh	Paraf	Tanggal
Project Compliance		
Manager Produksi		
Manager Teknik		
Disetujui Oleh	Paraf	Tanggal
Plant Manager		
QA Manager		
Direktur Produksi		

 LAYOUT UNIT 4 LANTAI MEZZANINE